


DOKUMENTACJA
POWYKONAWCZA

Projektant		Tytuł, imię Nazwisko		Podpis		Dowody główne I	
Sprawdzający		mgr inż. Włodzimierz Szymkowski		[Signature]			
Opracował		inż. Stanisław Sowiński		[Signature]			
		inż. Mariusz Giera		[Signature]			
		235/80/LD		2011-01-25			
		600/84/LD					
						E-1	

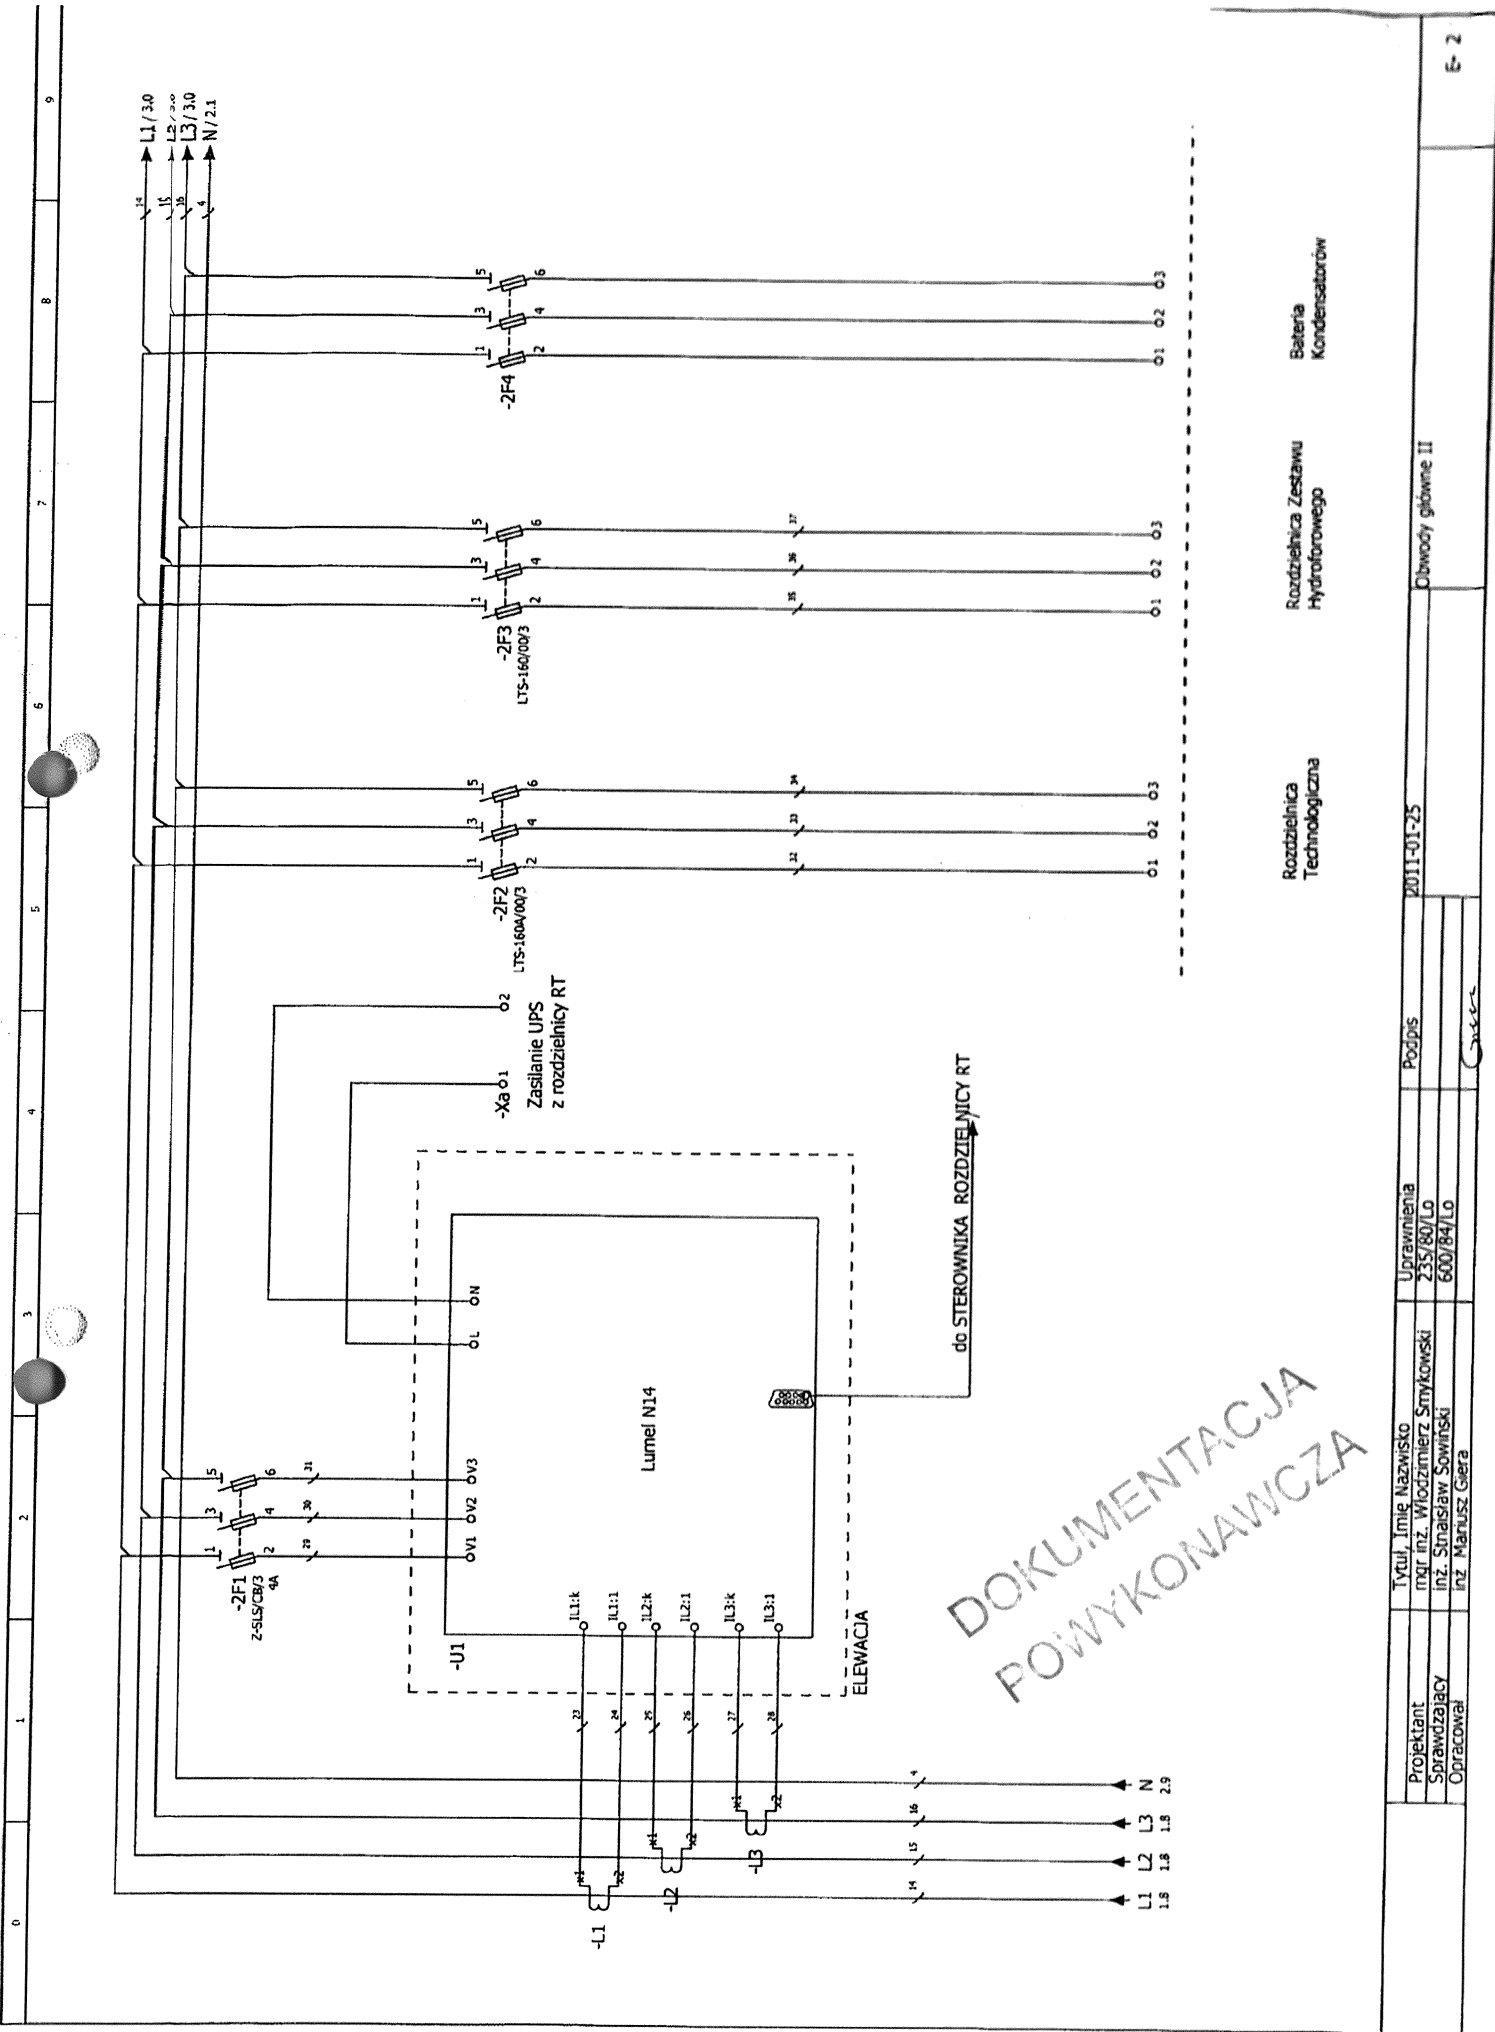

DOKUMENTACJA
POWYKONAWCZA

Rozdzielnica Technologiczna Rozdzielnica Zestawu Hydroforowego Bateria Kondensatorów

Projektant	mgr inż. Włodzimierz Smykowski	Uprawnienia	235/80/LD	Podpis	2011-01-25	Obwoody główne II	E-2
Sprawdzający	inż. Stanisław Sowiński		600/84/LD	<i>Guski</i>			
Opracował	inż. Mariusz Gierb						